


ПРОЕКТ
ЛЕСОВОССТАНОВЛЕНИЯ
(создание лесных культур)
 на весну, осень 2020 г.

Лесничество	Лодейнопольское	Участковое лесничество	Кондушкое
№ квартала	72 ✓	№ выдела	18 ✓
Главная порода	сосна обыкновенная		
Вид культур	сплошные		
(сплошные, подпологовые, реконструкция)			

Арендатор лесного участка _ООО «Тимбер-Холдинг», д/а 2-2008-12-90-3, л/д 10-2019
 (наименование, № дог.аренды, декларация, дата) от 11.06.2019

Площадь участка 7.3 га 6.1-3.1га ✓
8-4.2га ✓

План участка, масштаб 1:10 000

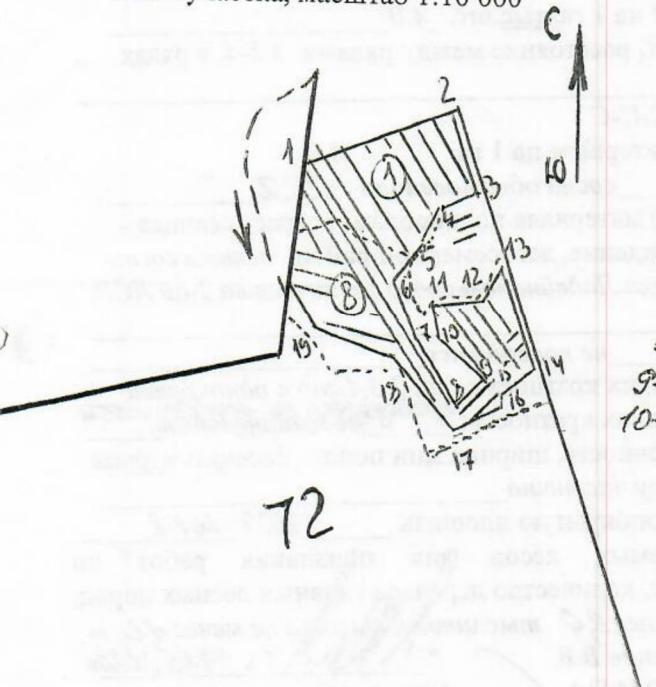

Геоданные и промеры линий (м):			
1-2	СВ	68°	214
2-3	ЮВ	19°	118
3-4	ЮЗ	62°	58
4-5	ЮЗ	23°	59
5-6	ЮЗ	36°	64
6-7	ЮВ	25°	93
7-8	ЮВ	34°	114
8-9	СВ	40°	52
9-10	СЗ	47°	99
10-11	СЗ	12°	45
11-12	СВ	82°	70
12-13	СВ	28°	55
13-14	ЮВ	20°	147
14-15	ЮЗ	44°	62
15-16	ЮВ	01°	18
16-17	ЮЗ	61°	75
17-18	СЗ	42°	192
18-19	СЗ	71°	114
19-20	СЗ	33°	72
20-1	СВ	6°	180

Установлено обозначение:

18 - место выделов с будущим получас участка

|| - скелетизированное расположение

— обозр - лесной проезд

1. Категория лесокультурной площади: (вырубка 2019 г. состояние очистки удовлетворяет количество пней на 1 га до 600 шт., гарь ----- г.; редина, пустырь, прогалина и т.д.)
2. Рельеф, почвы, механический состав, степень влажности ~~равнинны с узбогими осями~~
3. Напочвенный покров (важнейшие растения-индикаторы) ~~серебристо-желтые сорняки~~
4. Тип леса (тип вырубки), тип лесорастительных условий ~~Б.1. ЧСВ - Еловый бересковый~~
5. Наличие естественного возобновления (по породам), тыс.шт./га; размещение, средняя высота, м ~~сосна~~ отсутствует
6. Зараженность почвы вредителями, вид в связи с отсутствием признаков заселения вредных организмов обследование на участке не проводилось
7. Состав, возраст, полнота, класс бонитета реконструируемого насаждения ~~не планируется~~
8. Способ реконструкции: ширина и направление коридоров, кулис, площадь расчищенных коридоров от общей площади реконструируемого участка (в %) ~~не планируется~~
9. Сроки и виды подготовки площади, применяемые машины и орудия ~~в начале апреля 2020 года тракторами ТДТ-55 с плугами ПЛ-1-1~~
10. Способы и время обработки почвы (механизированная, ручная, сплошная, полосами, бороздами, площадками и т.д.), глубина обработки почвы, применяемые машины и орудия ~~мехподготовка почвы бороздами на глубину до 30 см~~
11. Размещение и размеры площадок, полос, борозд на площади и их направление ~~размещение борозд на площади, по возможности, равномерное~~
12. Метод и способ создания культур (посадка сеянцами, саженцами, посев рядовой, строчно-луночный, ручной, механизированный) ~~ручная посадка сеянцев сосны обыкновенной под меч Колесова в два отвала в шахматном порядке~~
13. Количество посадочных (посевных) мест на 1 га, тыс.шт. 4.0
14. Размещение посадочных (посевных) мест, расстояние между рядами 3.5-4, в рядах 0.6-0.8 м
15. Схема смешения пород C-C-C
16. Потребность в посадочном (посевном) материале на 1 га 4.0 тыс.шт. (кг) и на всю площадь по породам сосна обыкновенная 292
17. Характеристика посадочного (посевного) материала по породам: возраст сеянцев, саженцев, класс качества семян, их происхождение, лесосеменной район сеянцы сосны обыкновенной с ОКС 2-х летние с питомника Лодейнопольского лесничества, 2-ой ЛСР, паспорт 3/39/13
18. Способ подготовки семян к посеву не проводится
19. Виды и способы агротехнических уходов, их кратность: на 2,3,4 годы однократно
20. Виды и способы лесоводственных уходов, их кратность: проводятся по мере необходимости
21. Противопожарные мероприятия, протяженность, ширина мин полос лесокультурная площадь окаймлена минполосой по периметру частично
22. Намечаемый год перевода культуры в лесопокрытую площадь 2027-2028
23. Показатели оценки восстанавливаемых лесов для признания работ по лесовосстановлению завершенными (возраст, количество деревьев главных лесных пород, средняя высота) сосна обыкновенная 20 лет не менее 20 тыс.шт/га, высота не менее 10 м
- Составил (арендатор): инженер л/в Иванов В.В. « 07.05.2020 »
(должность) (Ф.И.О.) (подпись) (дата)
- Проверил (лесничий): Адамова С.Н. « 07 » 05.2020 г.
(Ф.И.О.) (подпись) (дата)
- Проверил (инженер по л/в): Степанович А.А. « 13 » 05.2020 г.
(Ф.И.О.) (подпись) (дата)
- Учтено с внесением следующих замечаний по факту сез. л/к внести дополн. в п.17
- Главный лесничий: Леонтьев В.Н. 13.05.2020 г.